

山东新北洋《专用打印机及相关产品》项目3#厂房竣工规划核实批前公告

本项目位于威海市高区和兴路南、初村河北。建设单位为山东新北洋信息技术股份有限公司。现3#厂房已建设完成，经现场核实，拟同意予以竣工规划核实，具体情况如图所示。

现对该项目竣工规划核实进行批前公告、意见征集和权利告知，时间为7个工作日，起始时间为2023年10月9日，截止日期为2023年10月17日。在公告期内，申请人，利害关系人有权进行陈述、申辩、提出建议或要求听证，如有陈述、申辩、建议或要求听证的，请与威海高区建设局联系。

联系地址：威海市文化西路288号高新大厦西附楼606室

电话：0631-5625426

网址：<http://www.whctp.gov.cn/>




区位图



现状航拍图



总平面图

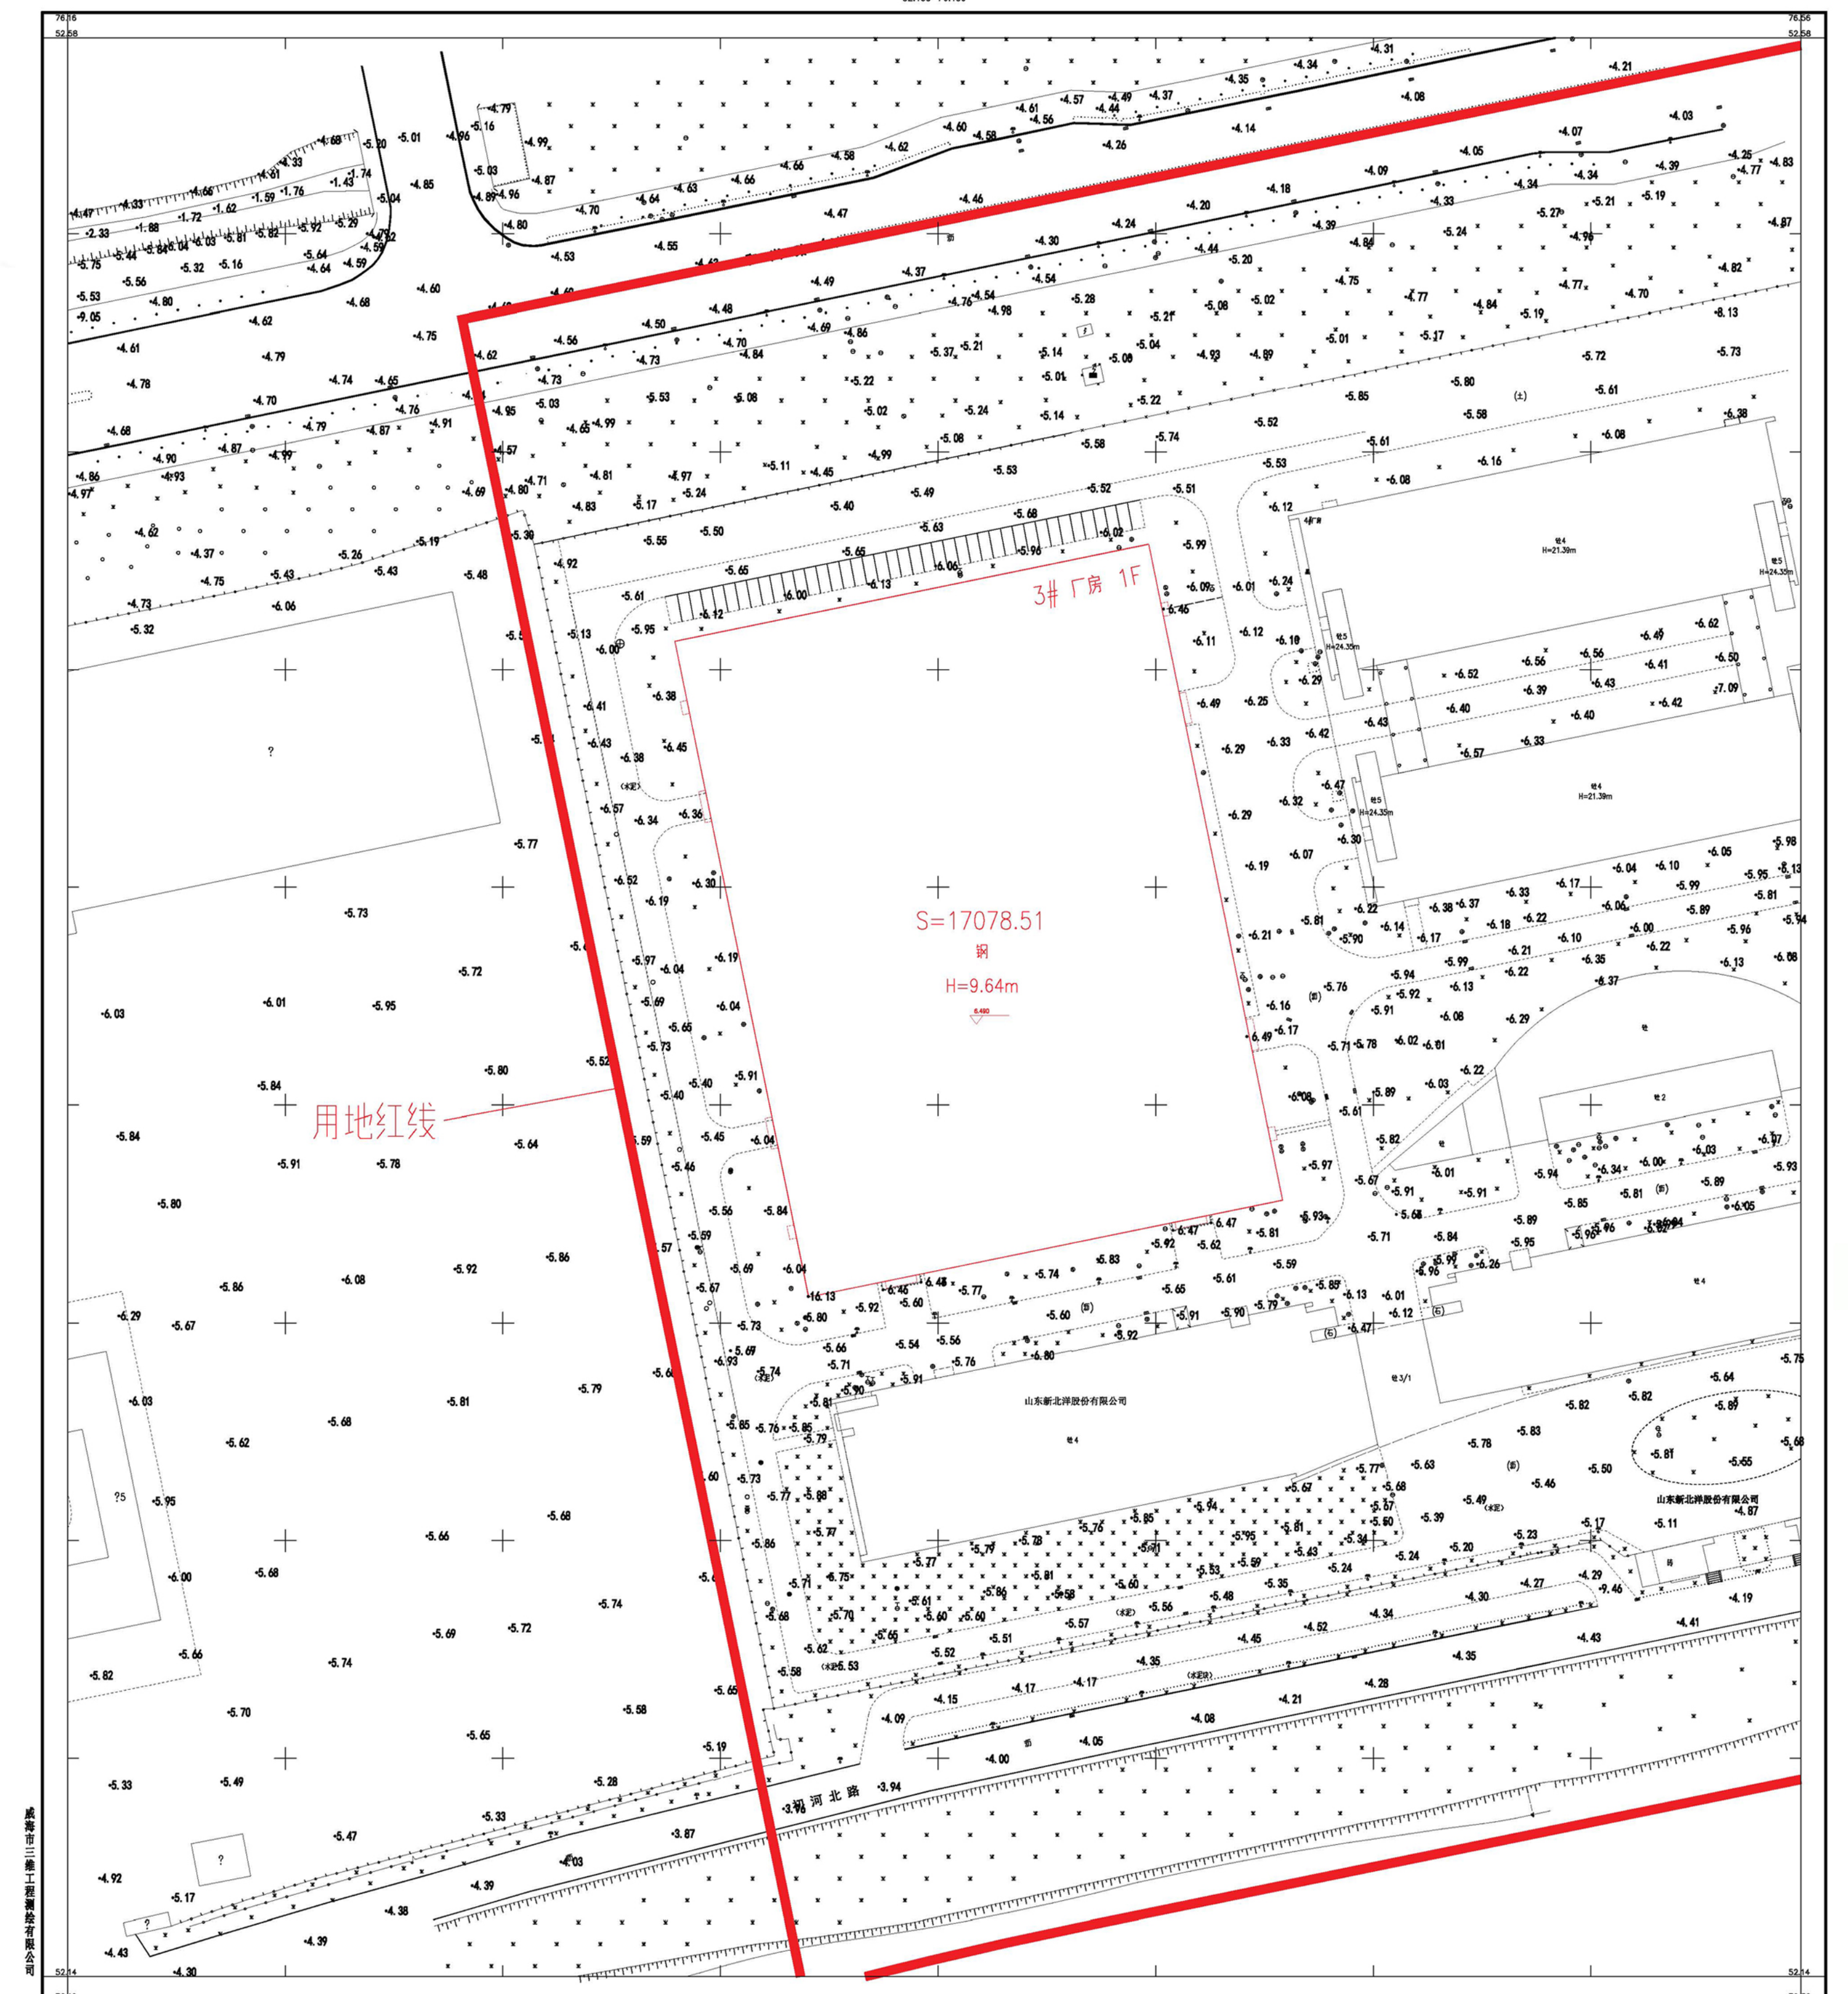

竣工图