

毕峰豪厂区项目2#、3#厂房建设项目竣工规划核实批前公告

本项目位于威海市火炬高技术产业开发区，火炬路与锦州路交叉口，建设单位为毕峰豪。总建筑面积为3043.89平方米，现2#、3#厂房已建设完成，拟同意予以竣工规划核实，具体情况如图所示。

现对2#、3#厂房项目竣工规划核实进行批前公告、意见征集和权利告知，时间为7个工作日，起始日期为2022年9月5日，截止日期为2022年9月14日。在公告期内，申请人、利害关系人有权进行陈述、申辩、提出建议或要求听证，如有陈述、申辩、建议或要求听证的，请与威海高区建设局联系。

地址：威海市文化西路288号高新大厦西附楼606室

电话：0631-5625426


网址: <http://www.whctp.gov.cn/>

区位图



竣工图

总平面图

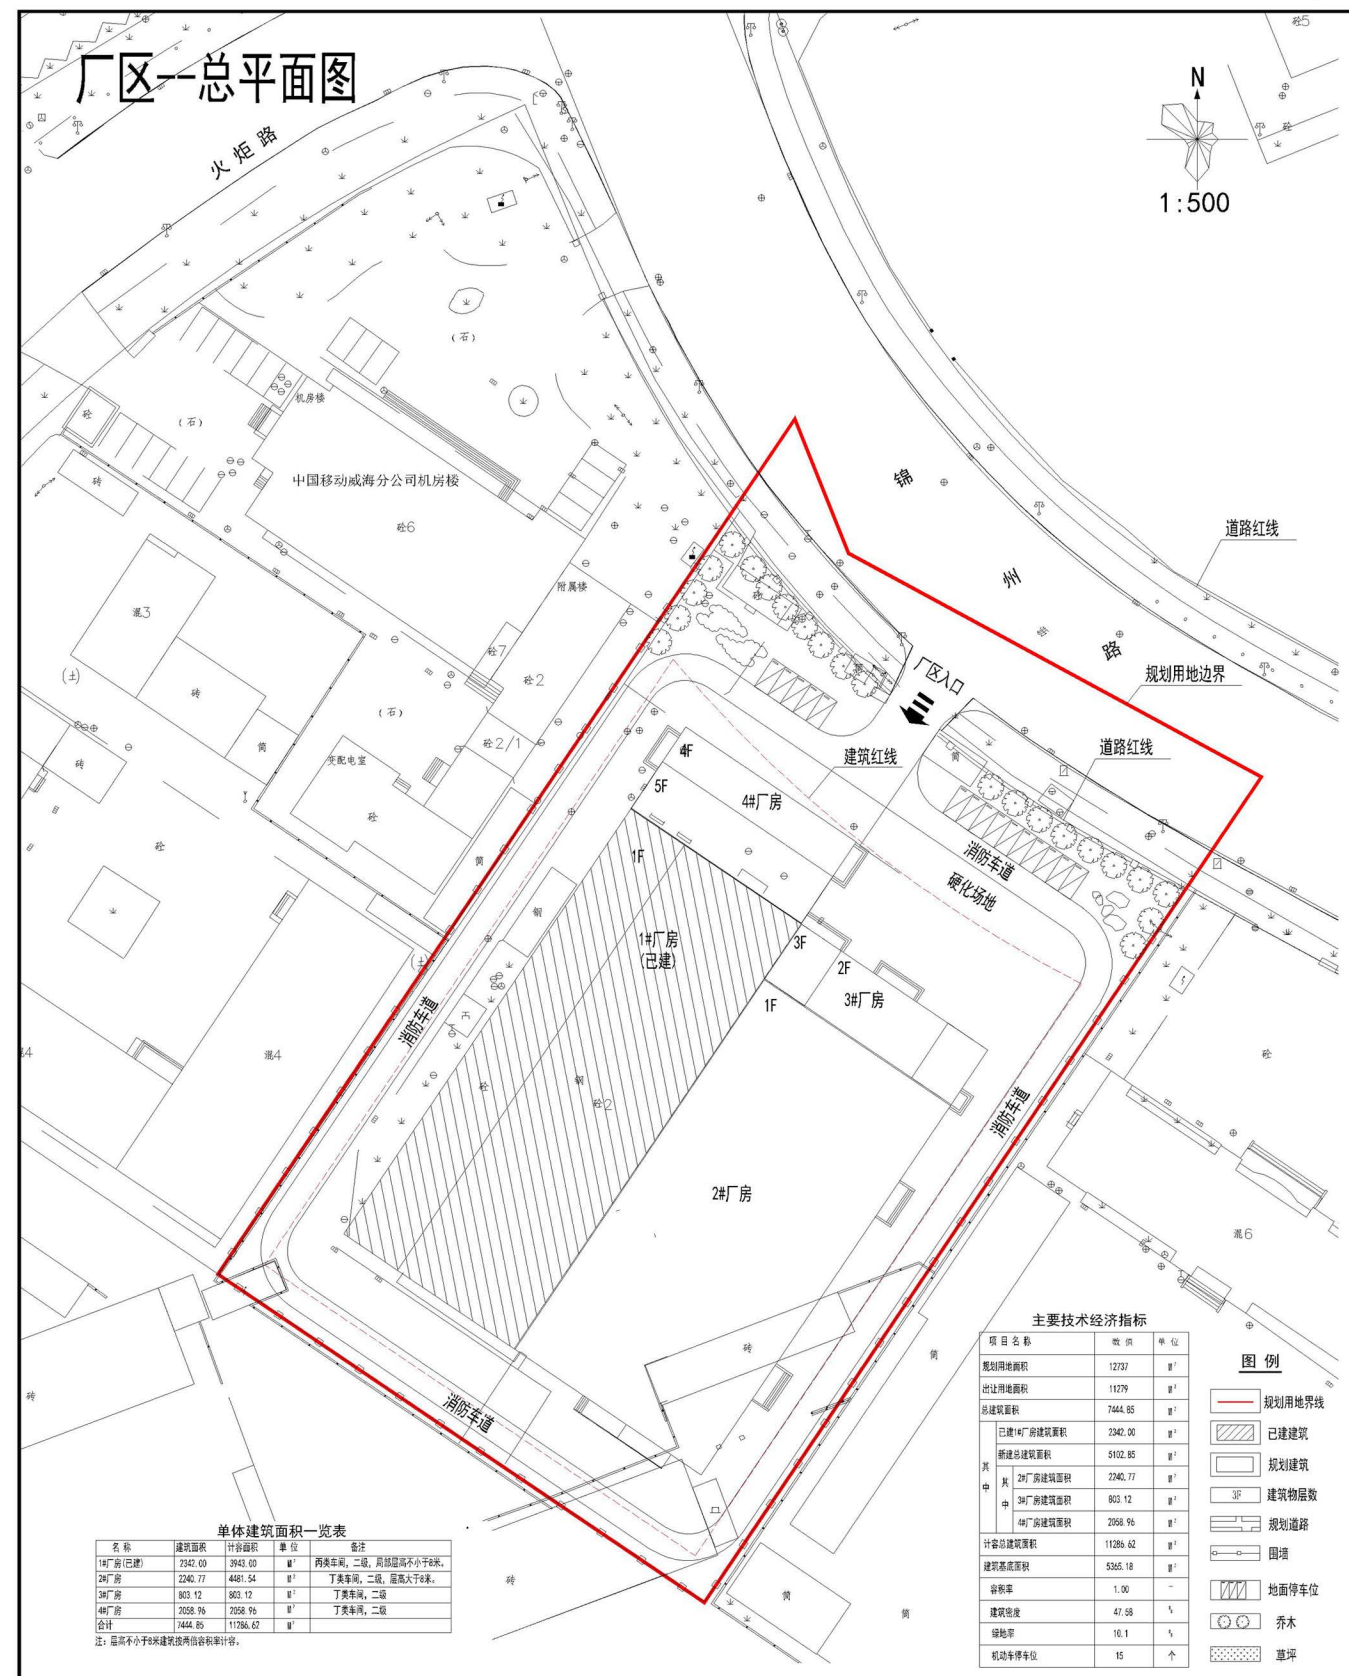

毕峰豪厂区项目2#、3#厂房建设工程竣工图

