威海东发精工机械有限责任公司初村厂区1#-9#厂房竣工规划核实批前公告

该项目位于威海市火炬高技术产业开发区，初张路以西，昊山路以南,初村河以东，周边为工业园区。建设单位为威海东发精工机械有限责任公司。现该项目已竣工，进入规划核实阶段，总建筑面积25084平方米。经现场核实，6#、7#、8#厂房向北平移1.5米，具体情况如图所示。

现对威海东发精工机械有限责任公司初村厂区1#-9#厂房规划核实进行批前公告、意见征集和权利告知，时间为7个工作日，起始日期为2023年5月9日，截止日期为2023年5月17日。在公告期内，申请人、利害关系人有权进行陈述、申辩、提出建议或要求听证，如有陈述、申辩、建议或要求听证的，请与威海高区建设局联系。

地址：威海市文化西路288号高新大厦西附楼606室

电话：0631-5625426

网址：http://www.whctp.gov.cn/

总平面图

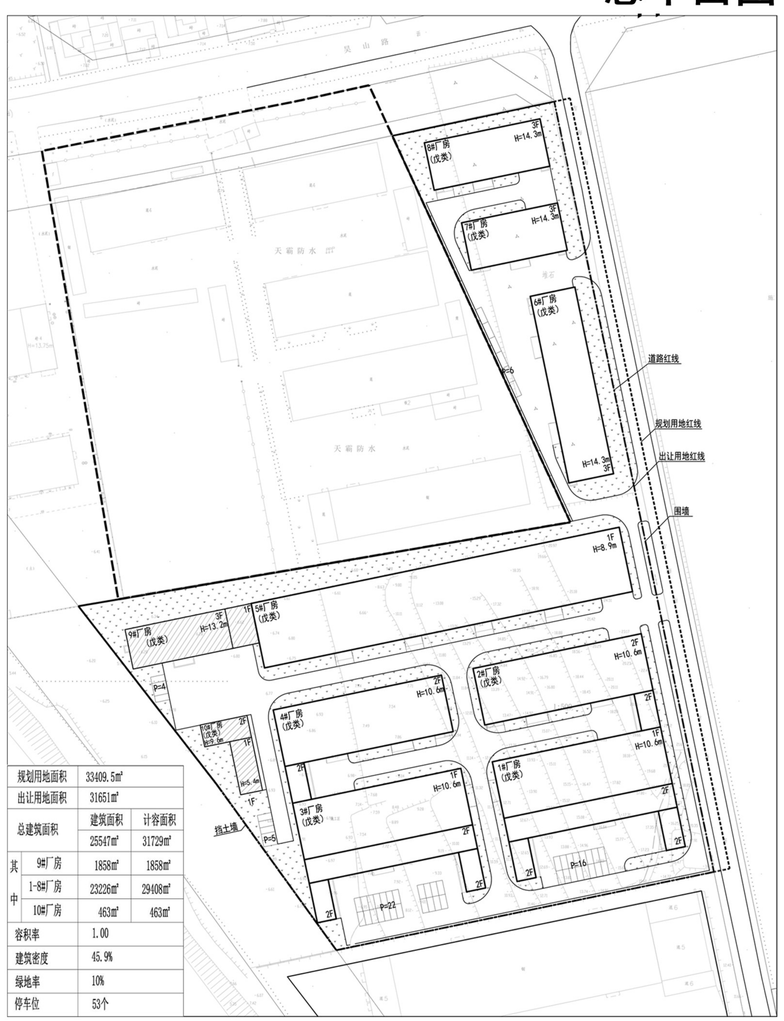

规划用地面积		33409.5㎡	
出让用地面积		31651㎡	
总建筑面积		建筑面积	计容面积
		25547㎡	31729㎡
其中	9#厂房	1858㎡	1858㎡
	1-8#厂房	23226㎡	29408㎡
	10#厂房	463㎡	463㎡
容积率		1.00	
建筑密度		45.9%	
绿地率		10%	
停车位		53个	

竣工图

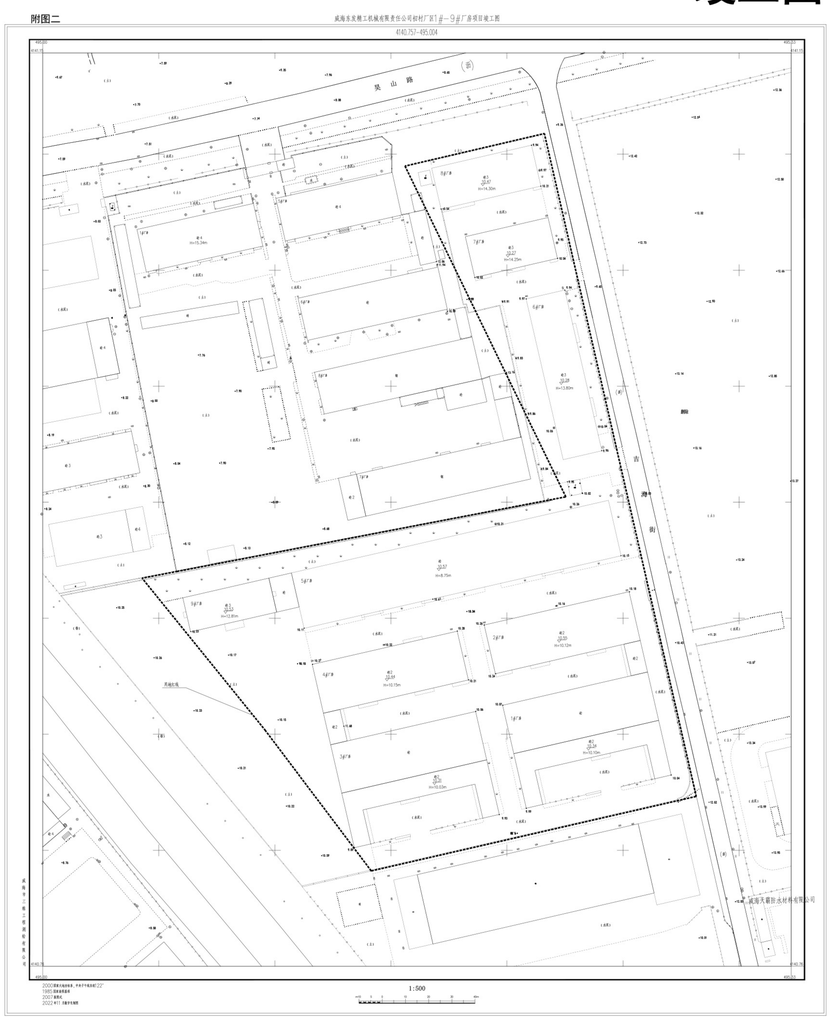

区位图