威海汇峰环保建材有限公司废弃土石方回收综合利用项目1#车间竣工规划核实批前公告

本项目位于高区山海路西、三观山路南，建设单位为威海汇峰环保建材有限公司。该项目1#车间现已竣工，建筑面积27472.2平方米，拟同意予以竣工规划核实，具体情况如图所示。

现对该项目竣工规划核实进行批前公示、意见征集和权利告知，时间为7个工作日，起始日期为2024年4月11日，截止日期为2024年4月19日。在公告期内，申请人、利害关系人有权进行陈述、申辩、提出建议或要求听证，如有陈述、申辩、建议或要求听证的，请与威海高区建设局联系。

地址：威海市文化西路288号高新大厦西附楼606室

联系电话：0631-5625426

网址：http://www.whctp.gov.cn

区位图

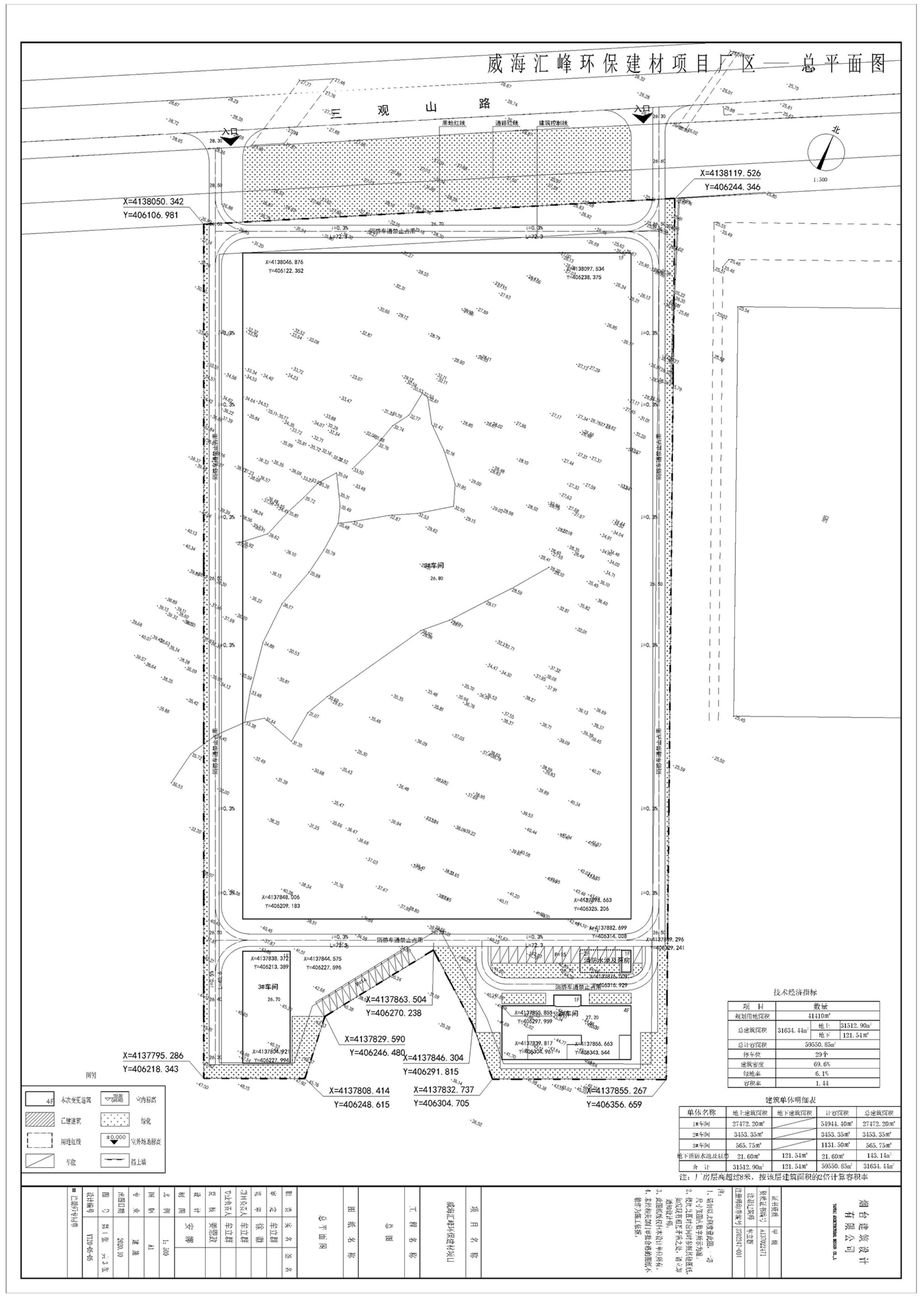
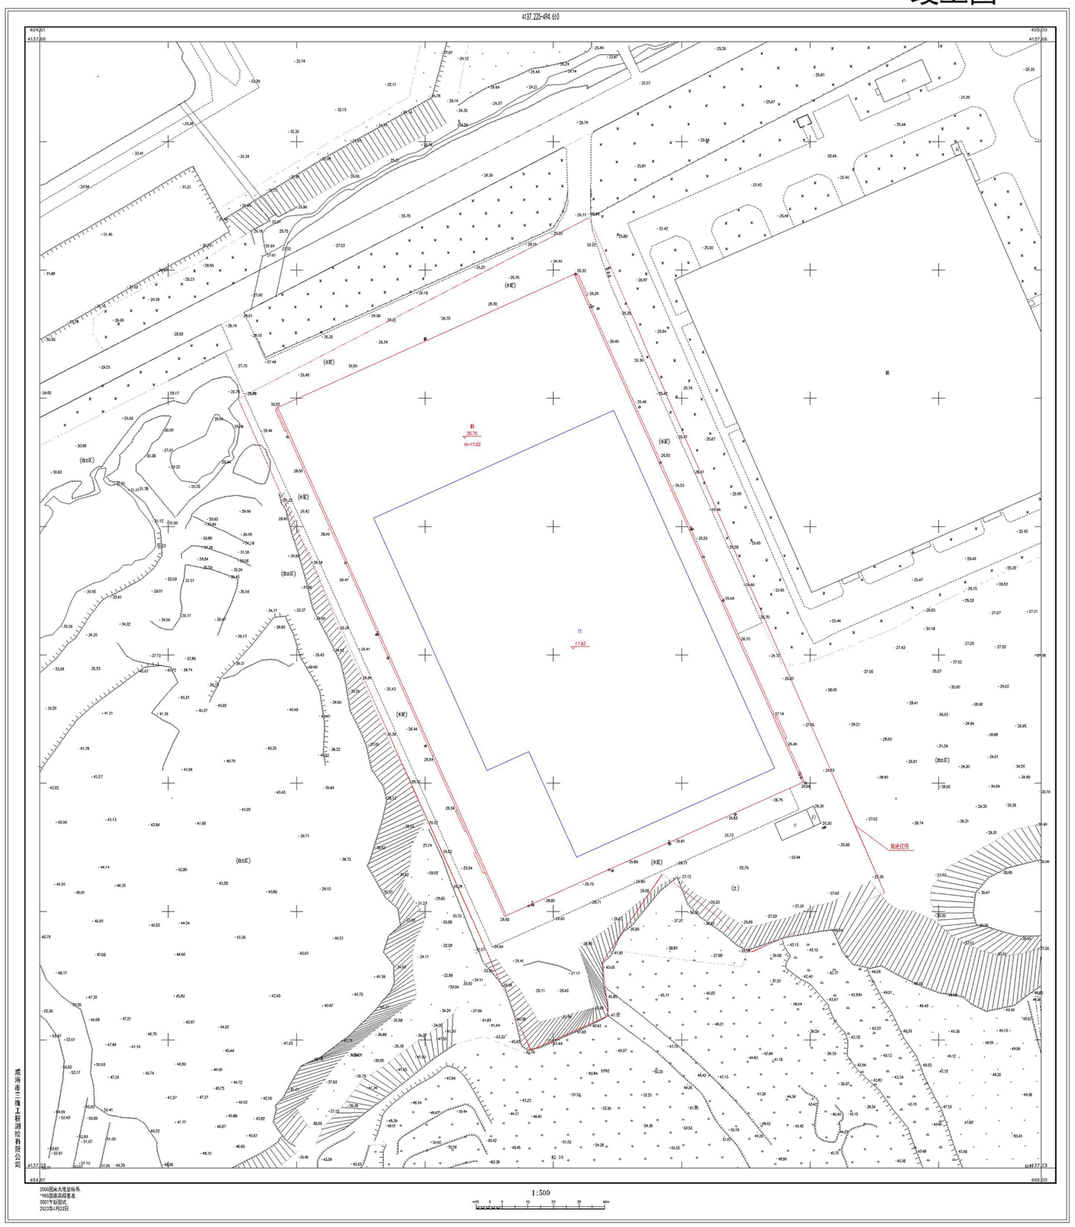
竣工图